

Projekt

z dnia 18 listopada 2024 r.

Zatwierdzony przez

**UCHWAŁA NR
RADY MIEJSKIEJ W POŁAŃCU**

z dnia 2024 r.

w sprawie wyrażenia zgody na odpłatne ustanowienie służebności przesyłu na rzecz PGE Dystrybucja S.A.

Na podstawie art. 18 ust. 2 pkt. 9 lit. a ustawy z dnia 8 marca 1990r. o samorządzie gminnym (j.t. Dz. U. z 2024 r. poz. 1465 ze m.)¹⁾ art. 13 ust.1, ustawy z dnia 21 sierpnia 1997 roku o gospodarce nieruchomościami (j.t. Dz. U. 2024 r. poz. 1145 ze zm.)²⁾ Rada Miejska w Połańcu

postanawia:

§ 1. 1. Wyrazić zgodę na odpłatne ustanowienie służebności przesyłu na nieruchomości stanowiącej własność Gminy Połaniec, oznaczonej w ewidencji gruntów jako działki nr 705/3 o powierzchni 0,9051 ha i 705/4 o powierzchni 0,8970 ha obręb 0001 Brzozowa, na rzecz PGE Dystrybucja S. A. oraz jej następców prawnych, zgodnie z mapami stanowiącymi załączniki do niniejszej uchwały.

2. Szczegółowe warunki służebności przesyłu zostaną określone w oświadczeniu w formie aktu notarialnego o ustanowieniu służebności przesyłu.

§ 2. Wykonanie niniejszej uchwały powierza się Burmistrzowi Miasta i Gminy Połaniec.

§ 3. Uchwała wchodzi w życie z dniem podjęcia.

¹⁾ Zmiany tekstu jednolitego wymienionej ustawy zostały zgłoszone w Dz.U. z 2024 r. poz. 1572

²⁾ Zmiany tekstu jednolitego wymienionej ustawy zostały zgłoszone w Dz.U. z 2024 r. poz. 1222

INWENTARYZACJA POWYKONAWCZA PRZYŁĄCZA En
SKALA 1 : 1000


Woj: świętokrzyskie
Powiat: staszowski
Gmina: Polaniec 261205_5
Obręb: Brzozowa 261205_5.0001
Obiekt: dz. nr 706/5
Seksja: 7.134.23.19.4
Układ odniesienia: PL-ETRF89
Układ współrzędnych: PL-2000/7
Układ wysokościowy: PL-EVRF2007-NH
IZPG: G.6642.V.1142.2024
Wykonano: 24 lipiec 2024 r.

**USŁUGI
GEODEZYJNO-KARTOGRAFICZNE**
Marian Sochacki
28-206 Staszów, ul. Krakowska 14
tel./fax 15 886 80 91, kom. 806 351634
NIP 806-111-78-67

GEODETA UPRAWNIONY
Marian Sochacki
Świadectwo nr 15455

Poświadczam, że niniejszy dokument został opracowany w wyniku prac geodezyjnych i kartograficznych, których rezultaty zawiera operat techniczny pozytywnie zweryfikowany. Jednocześnie informuję, że jestem świadomy odpowiedzialności karnej za złożenie fałszywego oświadczenia.

Identyfikator zgłoszenia prac geodezyjnych	IZPG: G.6642.V.1142.2024
Organ służby geodezyjnej, który otrzymał zyszczenie	Starosta Staszowski
Wykonawca prac geodezyjnych	Usługi Geodezyjno-Kartograficzne Marian Sochacki
Nr oraz data sporządzenia dokumentu zawierającego wynik pozytywnej weryfikacji	Protokół Weryfikacji nr_ZPG: G.6642.V.1142.2024 z dnia 01.08.2024 r.
Imię i nazwisko oraz nr uprawnień zawodowych kierownika prac	Marian Sochacki Nr uprawnień 15455

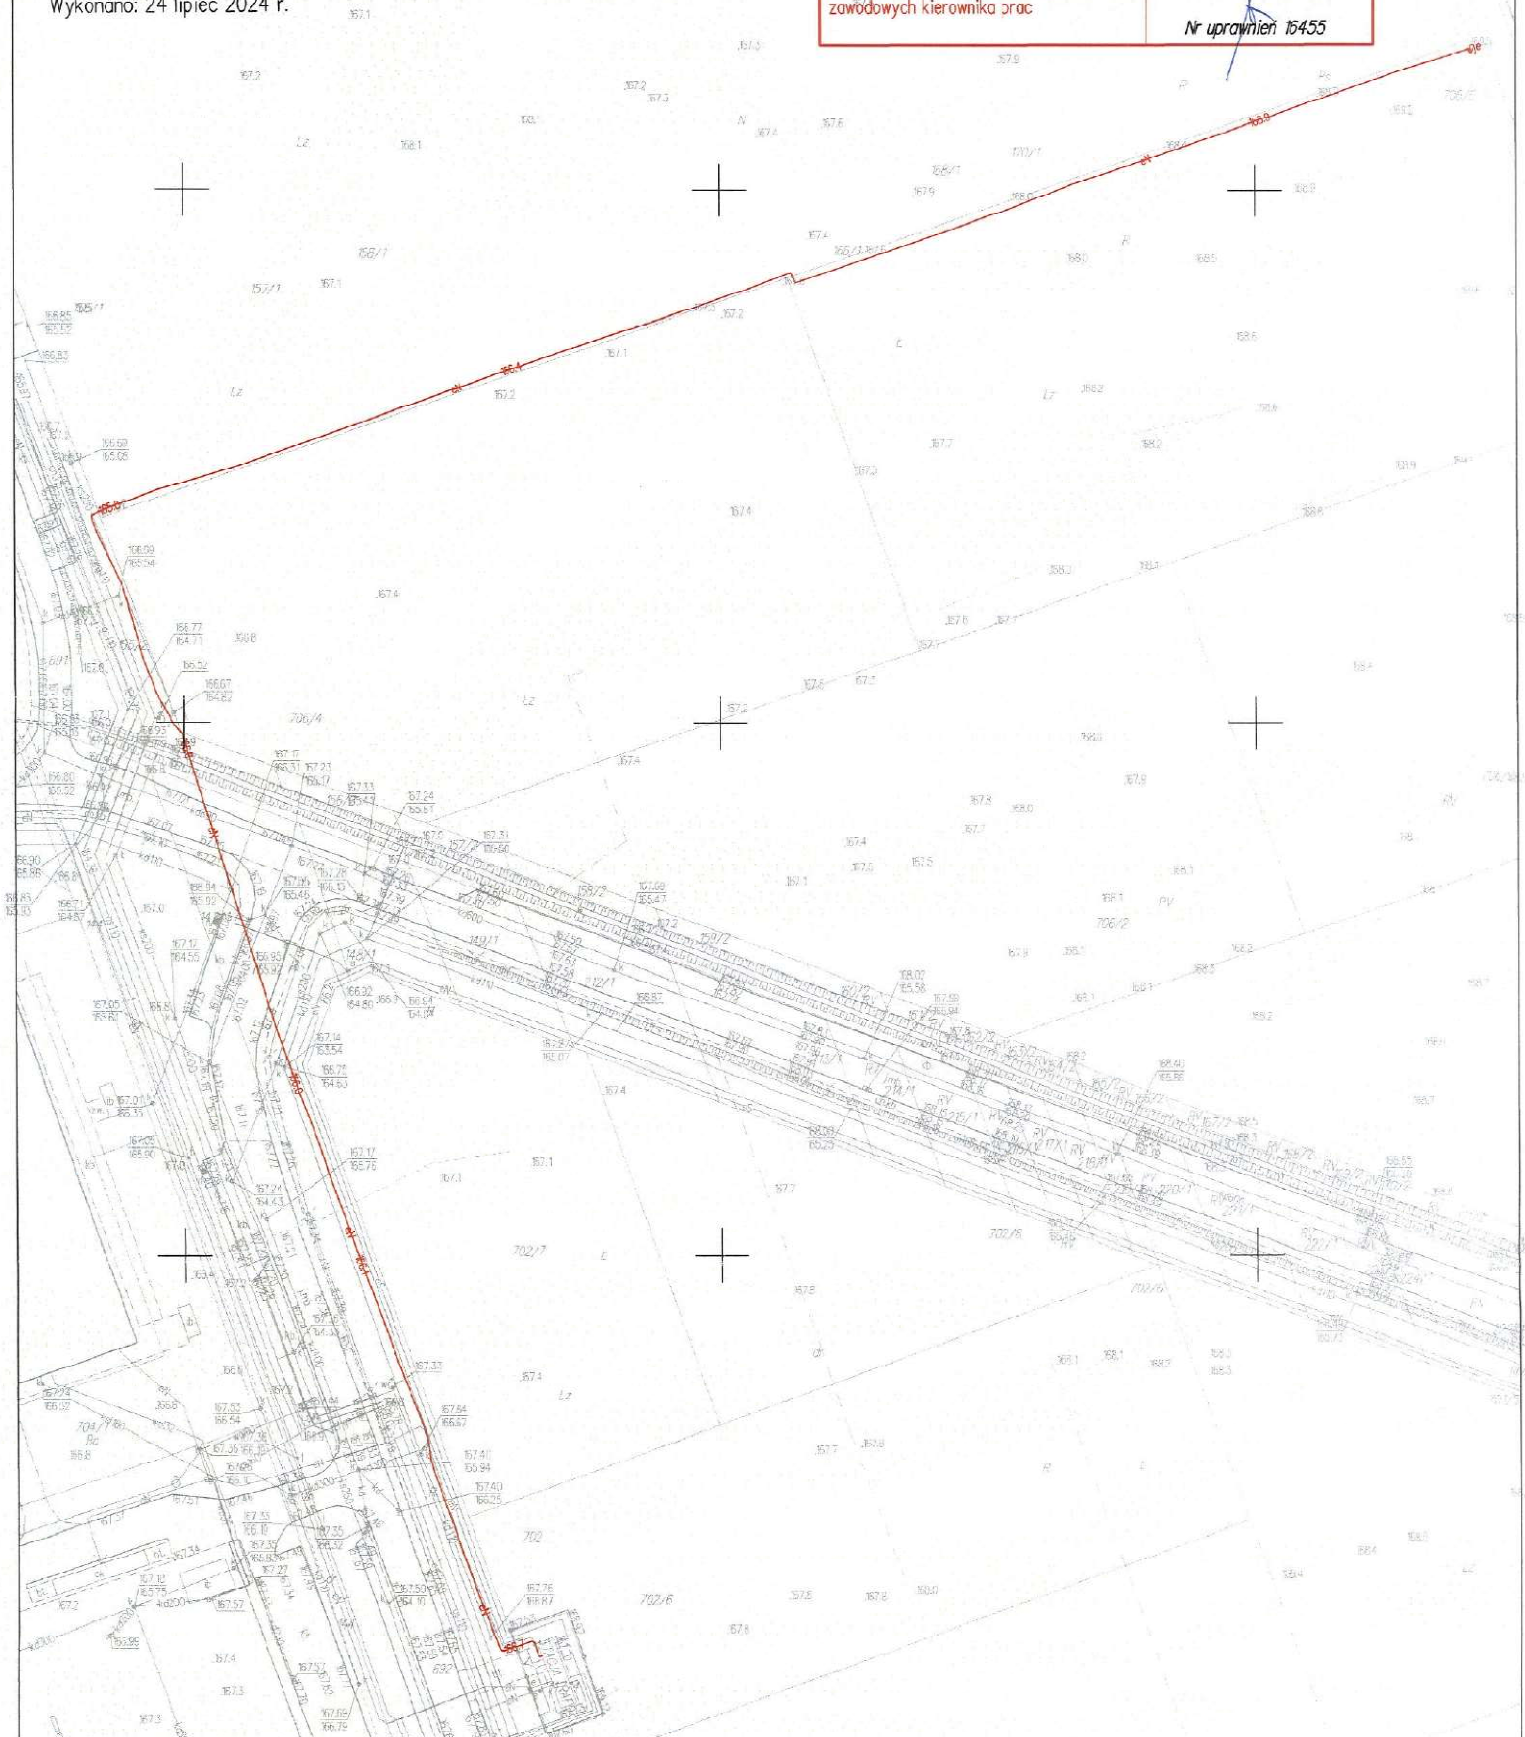

MAPA EWIDENCYJNA


Województwo: świętokrzyskie

Powiat: staszowski

Gmina: Połaniec

Obręb: 0001 Brzozowa

Załącznik nr 2
do uchwały Nr/.../2024
z dnia ... listopada 2024 roku

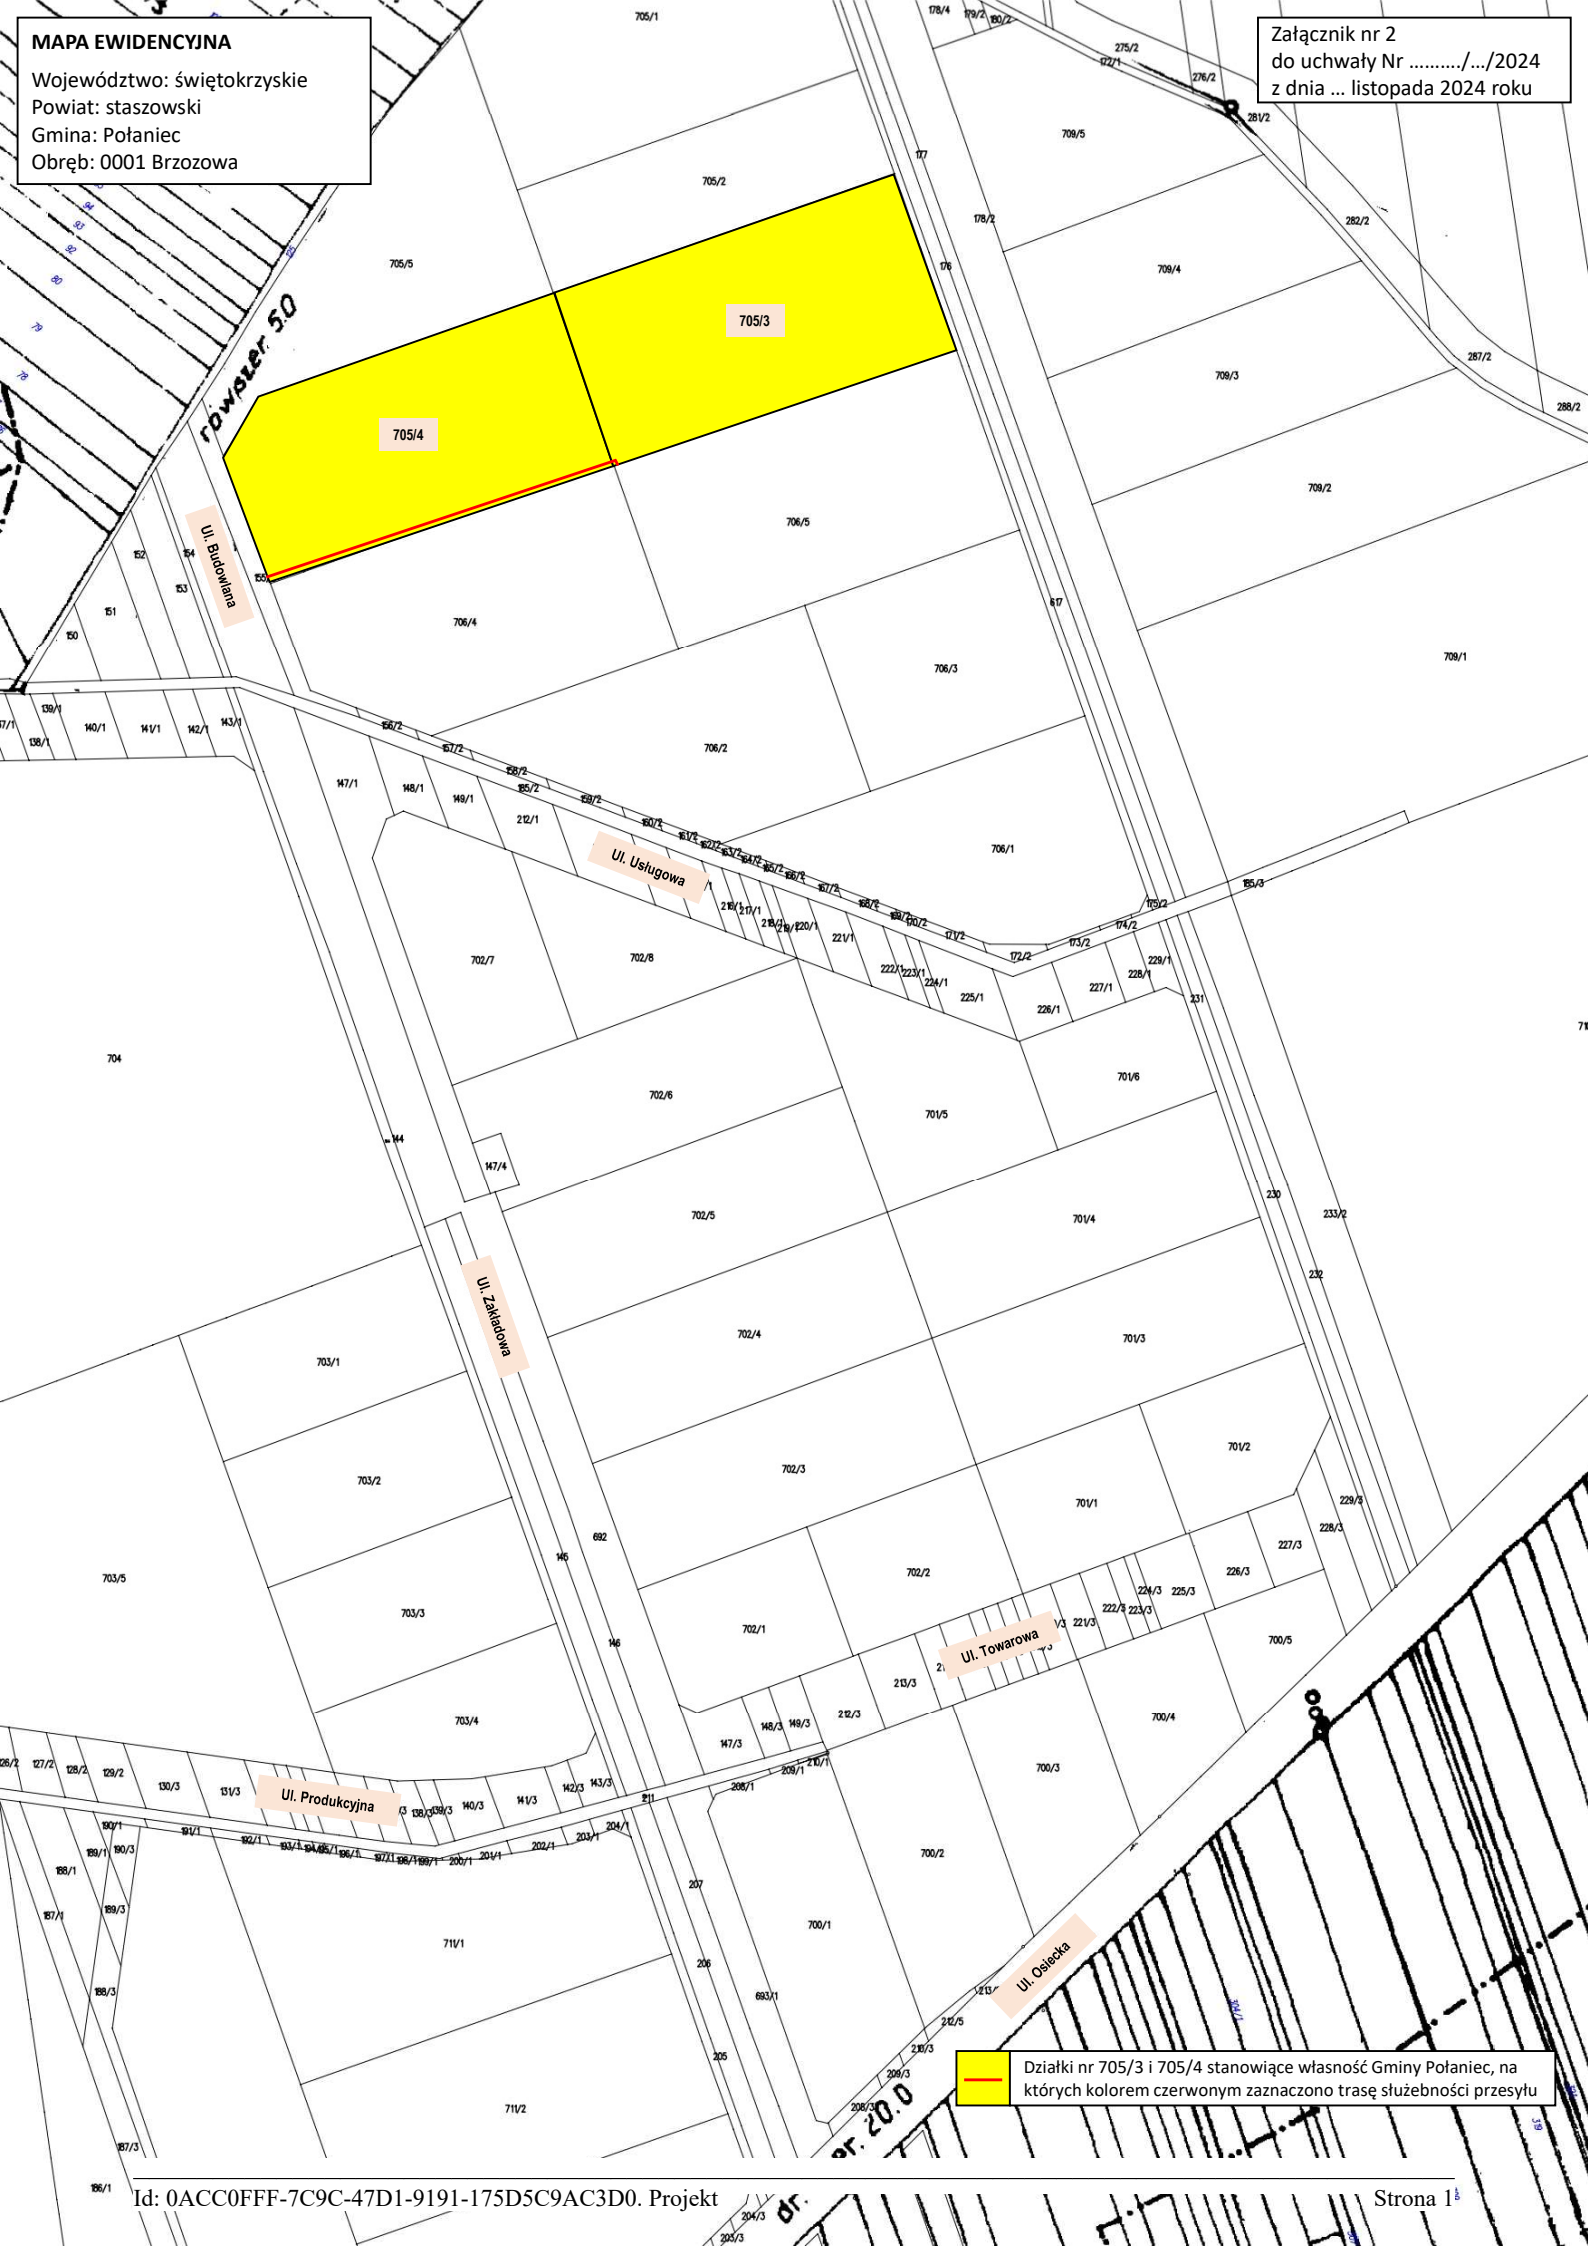

Działki nr 705/3 i 705/4 stanowiące własność Gminy Połaniec, na których kolorem czerwonym zaznaczono trasę służebności przesyłu

U Z A S A D N I E N I E

**do Uchwały Nr/2024
Rady Miejskiej w Połańcu
z dnia listopada 2024 r.**

**w sprawie wyrażenia zgody na odpłatne ustanowienie służebności przesyłu na rzecz
PGE Dystrybucja S.A.**

Gmina Połaniec jest właścicielem nieruchomości gruntowej położonej w Brzozowej, gmina Połaniec, oznaczonej w ewidencji gruntów obrębu 0001 Brzozowa, jako działki numer 705/3 o pow. 0,9051 ha i 705/4 o pow. 0,8970 ha, dla których w Sądzie Rejonowym w Staszowie prowadzona jest księga wieczysta.

Podjęcie Uchwały przez Radę Miejską w Połańcu w sprawie ustanowienia ograniczonego prawa rzeczowego na rzecz PGE Dystrybucja S.A. oraz jej następców prawnych, tj. odpłatnej służebności przesyłu jest podyktowane faktem, że na nieruchomości gminnej wybudowane zostały urządzenia infrastruktury technicznej należące do ww. spółki.

Służebność zostanie ustanowiona na czas nieoznaczony i będzie polegała na prawie wstępu, przechodu i przejazdu, swobodnego, całodobowego dostępu do urządzeń sieci elektroenergetycznej znajdujących się na nieruchomości obciążonej w celu wykonania czynności związanych z naprawami, remontami, eksploatacją, konserwacją oraz prawie wykonywania wykopów i przekopów przez tą nieruchomość w ww. celach, z obowiązkiem każdorazowego przywrócenia terenu do stanu pierwotnego na koszt PGE Dystrybucja S.A. oraz jej następców prawnych.

Przebieg służebności został przedstawiony na mapach stanowiących załączniki do niniejszej uchwały.

W związku z powyższym Rada Miejska w Połańcu postanowiła jak w §1 uzasadnianej uchwały.