

Projekt

z dnia 20 września 2022 r.

Zatwierdzony przez

**UCHWAŁA NR
RADY MIEJSKIEJ W POŁAŃCU**

z dnia 2022 r.

w sprawie wyrażenia zgody na ustanowienie służebności przesyłu na rzecz PGE Dystrybucja S.A.

Na podstawie art. 18 ust. 2 pkt. 9 lit. a ustawy z dnia 8 marca 1990r. o samorządzie gminnym (j.t. Dz. U. z 2022 r. poz. 559 ze m.)¹⁾ art. 13 ust.1, ustawy z dnia 21 sierpnia 1997 roku o gospodarce nieruchomościami (j.t. Dz. U. 2021 r. poz. 1899 ze zm.)²⁾ Rada Miejska w Połańcu **p o s t a n a w i a**

§ 1. 1. Wyrazić zgodę na ustanowienie na nieruchomości stanowiącej własność Gminy Połaniec, oznaczonej w ewidencji gruntów jako działka nr 4710/2 obręb 0001 Połaniec, o powierzchni 0,0554 ha, odpłatnej służebności przesyłu na rzecz PGE Dystrybucja S.A. oraz jej następców prawnych, zgodnie z mapami stanowiącymi załączniki do niniejszej uchwały.

2. Szczegółowe warunki służebności przesyłu zostaną określone w oświadczeniu w formie aktu notarialnego o ustanowieniu służebności przesyłu.

§ 2. Wykonanie niniejszej uchwały powierza się Burmistrzowi Miasta i Gminy Połaniec.

§ 3. Uchwała wchodzi w życie z dniem podjęcia.

¹⁾ Zmiany tekstu jednolitego wymienionej wyżej ustawy zostały ogłoszone w Dz.U. z 2022 r. poz. 1005, poz. 1079, poz. 1561

²⁾ Zmiany tekstu jednolitego wymienionej wyżej ustawy zostały ogłoszone w Dz.U. z 2022 r. poz. 815, poz. 1846

UZASADNIENIE
do Uchwały Nr Rady Miejskiej w Połańcu
z dnia 2022 roku

**w sprawie wyrażenia zgody na ustanowienie służebności przesyłu na rzecz PGE
Dystrybucja S.A.**


Gmina Połaniec jest właścicielem nieruchomości gruntowej położonej w Połańcu, gmina Połaniec, oznaczonej w ewidencji gruntów obrębu 0001 Połaniec, jako działka numer 4710/2 o pow. 0,0554 ha, dla której w Sądzie Rejonowym w Staszowie prowadzona jest księga wieczysta KI1A/00028123/6.

Podjęcie Uchwały przez Radę Miejską w Połańcu w sprawie ustanowienia ograniczonego prawa rzeczowego na rzecz PGE Dystrybucja S.A., oraz jej następców prawnych, tj. odpłatnej służebności przesyłu jest podyktowane faktem, że na nieruchomości gminnej wybudowane zostały urządzenia infrastruktury technicznej należące do ww. spółki.

Służebność zostanie ustanowiona na czas nieoznaczony i będzie polegała na prawie wstępu, przechodu i przejazdu, swobodnego, całodobowego dostępu do urządzeń sieci elektrycznej znajdujących się na nieruchomości obciążonej w celu wykonania czynności związanych z naprawami, remontami, eksploatacją, konserwacją oraz prawie wykonywania wykopów i przekopów przez tą nieruchomość w ww. celach, z obowiązkiem każdorazowego przywrócenia terenu do stanu pierwotnego na koszt PGE Dystrybucja S.A., oraz jej następców prawnych.

Przebieg służebności został przedstawiony na mapach stanowiącymi załączniki do niniejszej uchwały.

W związku z powyższym Rada Miejska w Połańcu postanowiła jak w §1 uzasadnianej uchwały.

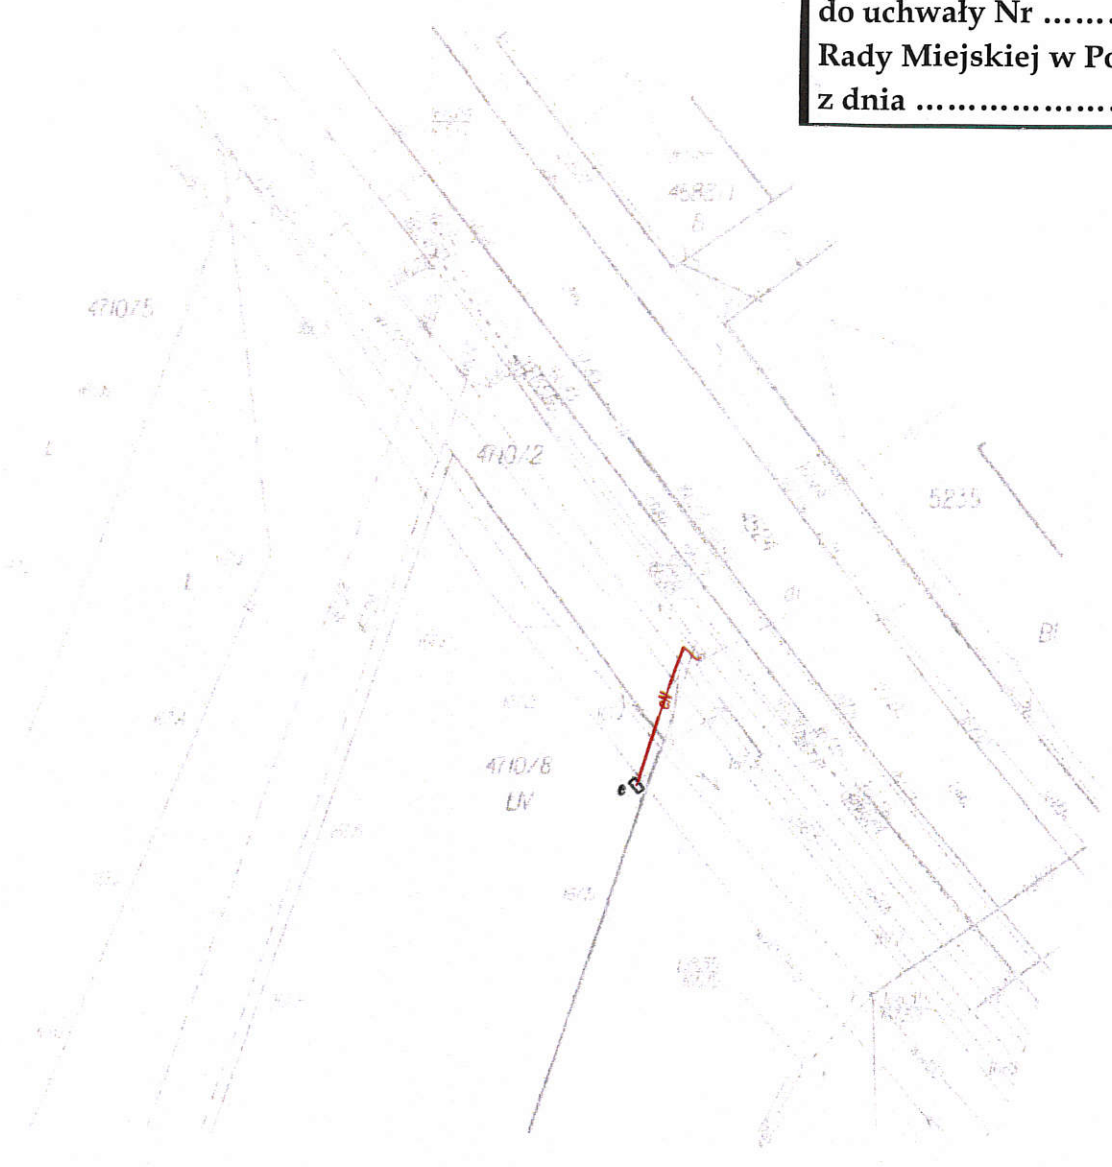

GEODEZYJNA INWENTARYZACJA POWYKONAWCZA

skala 1:500

G.6642.V.491.2022

Powiat: staszowski

Gmina: 261205_4 Połaniec - miasto

Obręb: 261205_4.0001 Połaniec

Obiekt: dz.4710/8

Układ odniesienia wysokości Kronsztadt 86
Układ wsp. poziomych "2000/7"

Obiekt budowlany wykonano zgodnie z projektem.

Wykonawca
Geovector
usługi geodezyjne

mgr inż. Daniel Żelazny
ul. Kilińskiego 4/24, 26-230 Połaniec
tel. 501 454 913, NIP 816-153-78-67

GEODETA UPRAWNIONY
Nr upr. 20675

mgr inż. Daniel Żelazny

Poświadczam, że niniejszy dokument został opracowany w wyniku prac geodezyjnych i kartograficznych, których rezultaty zawiera operat techniczny pozytywnie zweryfikowany. Jednocześnie informuję, że jestem świadomy odpowiedzialności karnej za złożenie fałszywego oświadczenia.

Identyfikator zgłoszenia prac geodezyjnych	G.6642.V.491.2022
Organ służby geodezyjnej, który otrzymał zgłoszenie	Starosta Staszowski
Wykonawca prac geodezyjnych	GEOVECTOR Daniel Żelazny
Nr oraz data sporządzenia dokumentu zawierającego wynik pozytywnej weryfikacji	Protokół Weryfikacji nr_G.6642.V.491.2022 z dn. 13.04.2022 r.
Imię i nazwisko oraz nr uprawnień zawodowych kierownika prac	mgr inż. Daniel Żelazny <i>DZ</i> Nr uprawnień 20675

ORTOFOTOMAPA

województwo: świętokrzyskie
powiat: Staszów
gmina: Połaniec
obręb: Połaniec

Załącznik nr 2
do uchwały Nr
Rady Miejskiej w Połaniecu
z dnia



4710/2

Plac Uniwersału
Połanieckiego

 Działka nr 4710/2 o powierzchni 0,0554 ha stanowiąca własność Gminy Połaniec na której kolorem czerwonym zaznaczono trasę służebności przesyłu