

Projekt

z dnia 22 września 2025 r.

Zatwierdzony przez

**UCHWAŁA NR
RADY MIEJSKIEJ W POŁAŃCU**

z dnia 2025 r.

w sprawie wyrażenia zgody na odpłatne ustanowienie służebności przesyłu na rzecz PGE Dystrybucja S.A.

Na podstawie art. 18 ust. 2 pkt. 9 lit. a ustawy z dnia 8 marca 1990r. o samorządzie gminnym (j.t. Dz. U. z 2025 r. poz. 1153) art. 13 ust.1, ustawy z dnia 21 sierpnia 1997 roku o gospodarce nieruchomościami (j.t. Dz. U. 2024 r. poz. 1145 ze zm.)¹⁾Rada Miejska w Połańcu

postanawia:

§ 1. 1. Wyrazić zgodę na odpłatne ustanowienie służebności przesyłu na nieruchomościach stanowiących własność Gminy Połaniec, położonych w Połańcu, oznaczonych w ewidencji gruntów obrębu miasta 0001 Połaniec jako działki nr: 6631/4 o powierzchni 0,1958 ha i 6644/1 o powierzchni 0,0022 ha, na rzecz PGE Dystrybucja S.A. w Lublinie oraz jej następców prawnych lub nabywców urządzeń, która to służebność wygasa najpóźniej wraz z likwidacją przedsiębiorstwa, zgodnie z mapami stanowiącymi załączniki do niniejszej uchwały.


2. Szczegółowe warunki służebności przesyłu zostaną określone na podstawie zawartej umowy stron w formie aktu notarialnego o ustanowieniu służebności przesyłu.

§ 2. Wykonanie niniejszej uchwały powierza się Burmistrzowi Miasta i Gminy Połaniec.

§ 3. Uchwała wchodzi w życie z dniem podjęcia.

¹⁾ Zmiany tekstu jednolitego wymienionej ustawy zostały ogłoszone w Dz.U. z 2024 r. poz. 1222, poz. 1717, poz. 1881, w Dz.U. z 2025 r. poz. 1077, poz. 1080

Załącznik nr 1
do uchwały Nr
z dnia 2025 roku

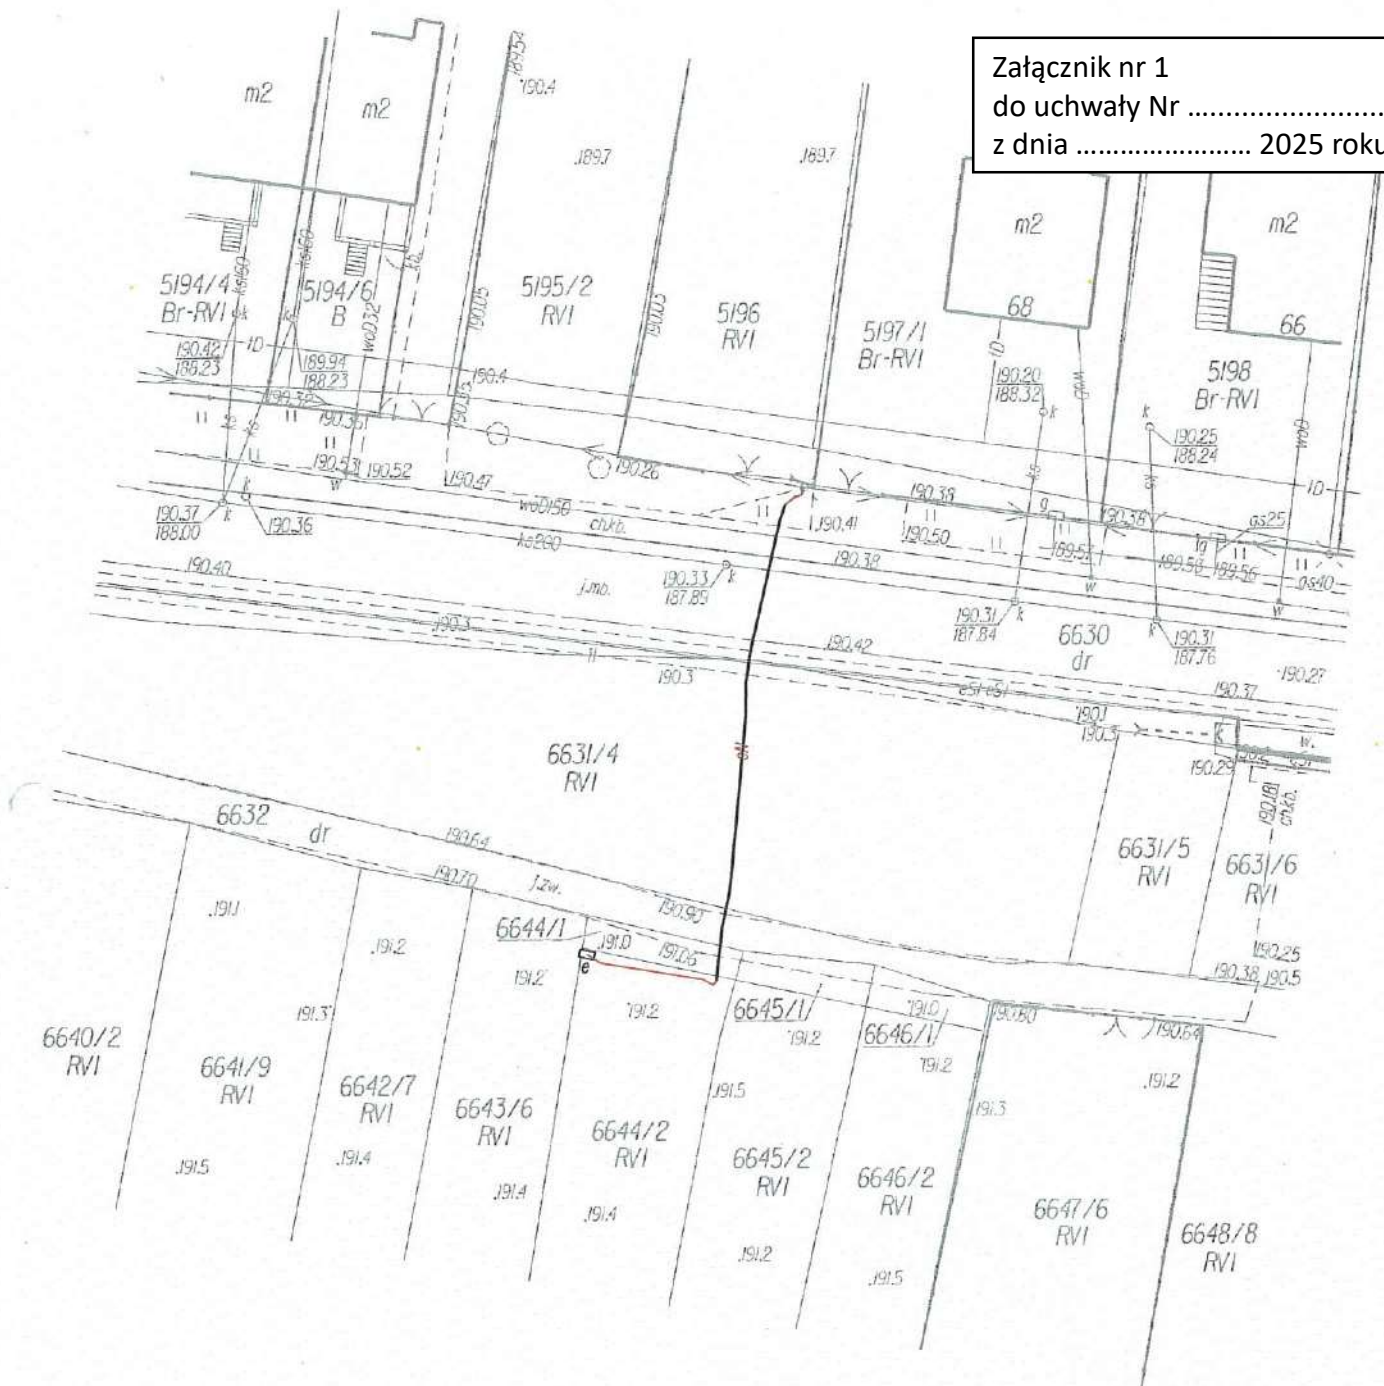

GEODEZYJNA INWENTARYZACJA POWYKONAWCZA

skala 1:500

G.6642.V.209.2025

Powiat: staszowski

Gmina: 261205_4 Połaniec-miasto

Obręb: 261205_4.0001 Połaniec

Obiekt: dz. 6644/2

Układ wysokościowy: PL-EVRF2007-NH
Układ wsp. płaskich: PL-2000/7

Inwestycję wykonano zgodnie z projektem.

Wykonał:
GeoVector GEODETA UPRAWNIIONY
Nr upr. 20675
mgr inż. Daniel Żelazny

Poświadczam, że niniejszy dokument został opracowany w wyniku prac geodezyjnych i kartograficznych, których rezultaty zawiera operat techniczny pozytywnie zweryfikowany. Jednocześnie informuję, że jestem świadomy odpowiedzialności karnej za złożenie fałszywego oświadczenia.

Identyfikator zgłoszenia prac geodezyjnych G.6642.V.209.2025

Organ służby geodezyjnej, który otrzymał zgłoszenie Starosta Staszowski

Wykonawca prac geodezyjnych GEOVECTOR Daniel Żelazny

Nr oraz data sporządzenia dokumentu zawierającego wynik pozytywnej weryfikacji Protokół Weryfikacji nr_G.6642.V.209.2025 z dn. 20.02.2025 r.

Imię i nazwisko oraz nr uprawnień zawodowych kierownika prac GEODETA UPRAWNIIONY Nr upr. 20675 mgr inż. Daniel Żelazny

ORTOFOTOMAPA


Województwo: świętokrzyskie

Powiat: staszowski

Gmina: Połaniec

Obręb: 0001 Połaniec

Załącznik nr 2
do uchwały Nr
z dnia 2025 roku

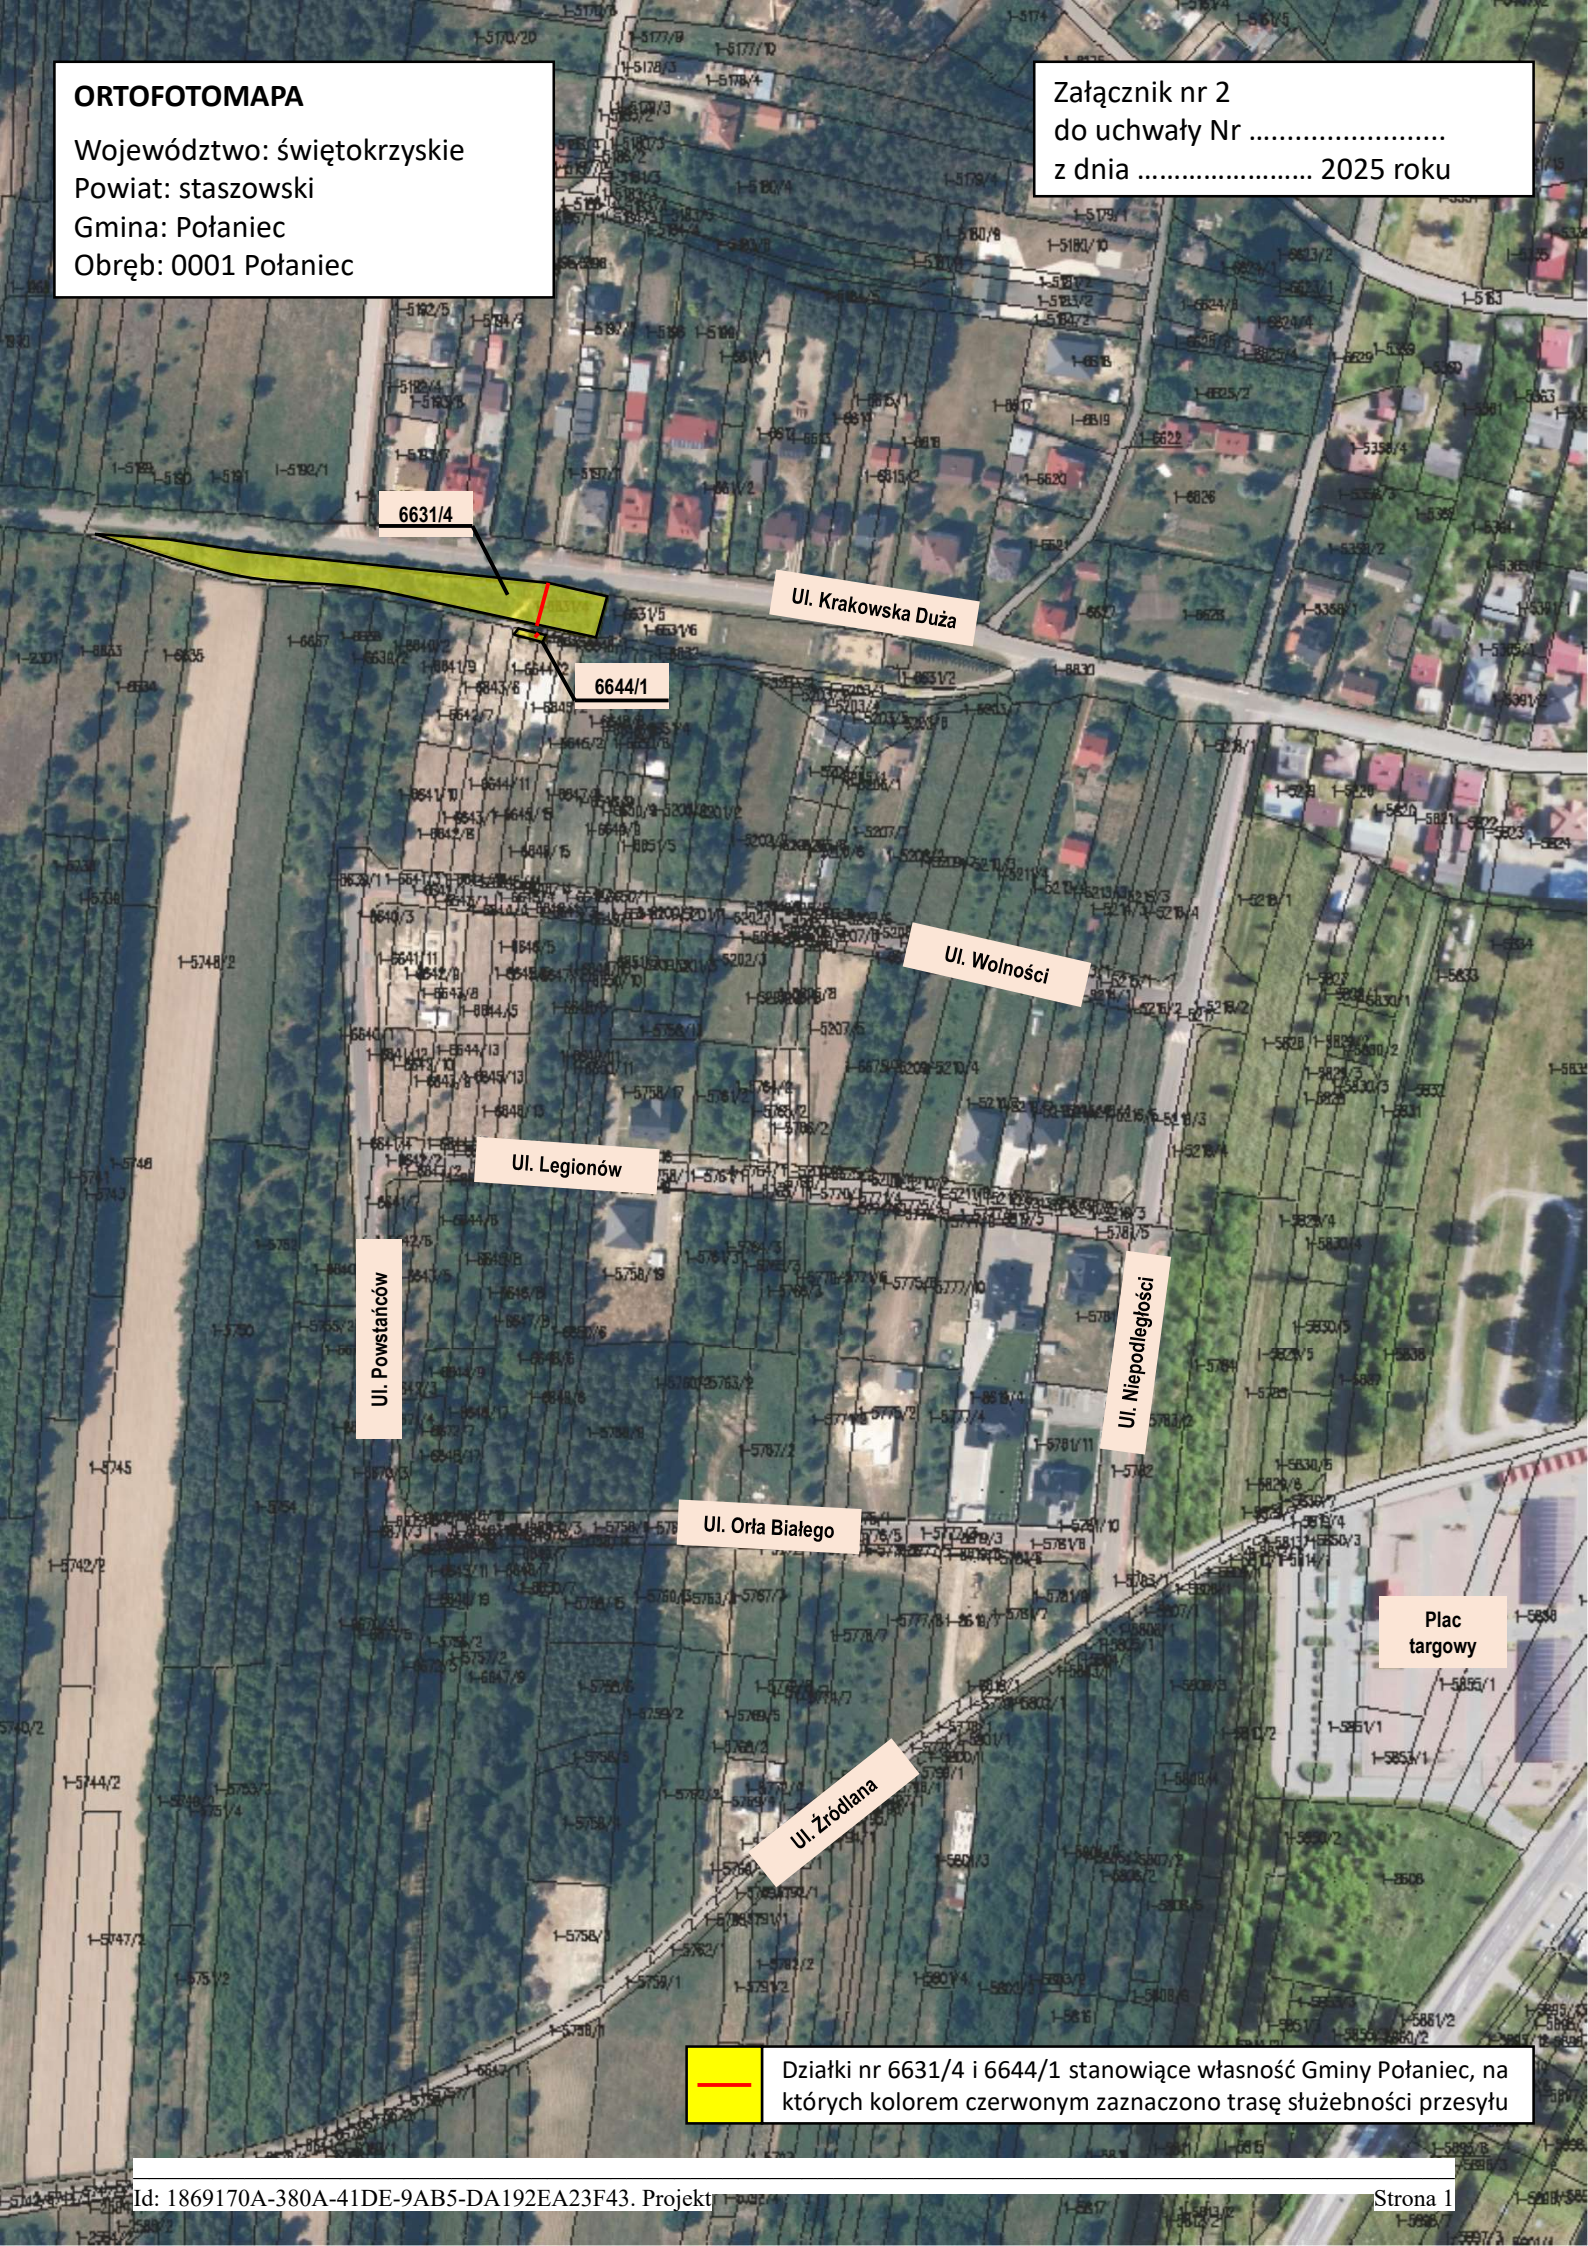

Działki nr 6631/4 i 6644/1 stanowiące własność Gminy Połaniec, na których kolorem czerwonym zaznaczono trasę służebności przesyłu

U Z A S A D N I E N I E

**do Uchwały Nr
Rady Miejskiej w Połańcu
z dnia 2025 r.**

**w sprawie wyrażenia zgody na odpłatne ustanowienie służebności przesyłu na rzecz
PGE Dystrybucja S.A.**

Gmina Połaniec jest właścicielem nieruchomości gruntowych położonych w Połańcu, oznaczonych w ewidencji gruntów obrębem 0001 Połaniec, jako działki numer 6631/4 o pow. 0,1958 ha i 6644/1 o pow. 0,0022 ha, dla których w Sądzie Rejonowym w Staszowie prowadzone są księgi wieczyste.

Podjęcie Uchwały przez Radę Miejską w Połańcu w sprawie ustanowienia ograniczonego prawa rzeczowego na rzecz PGE Dystrybucja S.A. oraz jej następców prawnych, tj. odpłatnej służebności przesyłu jest podyktowane faktem, że na nieruchomości gminnej wybudowane zostały urządzenia infrastruktury technicznej należące do ww. spółki.

Służebność zostanie ustanowiona na czas nieoznaczony i będzie polegała na prawie do korzystania z nieruchomości obciążonej, na której znajdują się urządzenia elektroenergetyczne, a w szczególności: na prawie do utrzymywania na niej urządzeń i instalacji elektroenergetycznych, dystrybucji/przesyłu energii elektrycznej za ich pośrednictwem, prawie dostępu i dojazdu, usuwania awarii, dokonywania napraw, wykonywania czynności eksploatacyjnych, w tym: modernizacji, konserwacji, kontroli, przeglądów, wymiany, przebudowy, remontu, rozbudowy i demontażu, z obowiązkiem każdorazowego przywrócenia terenu do stanu pierwotnego na rzecz PGE Dystrybucja S.A. w Lublinie oraz jej następców prawnych lub nabywców urządzeń, która to służebność wygasa najpóźniej wraz z likwidacją przedsiębiorstwa.

Przebieg służebności został przedstawiony na mapach stanowiących załączniki do niniejszej uchwały.

W związku z powyższym Rada Miejska w Połańcu postanowiła jak w §1 uzasadnianej uchwały.