

Projekt

z dnia 7 stycznia 2026 r.

Zatwierdzony przez

**UCHWAŁA NR
RADY MIEJSKIEJ W POŁAŃCU**

z dnia 2026 r.

w sprawie wyrażenia zgody na odpłatne ustanowienie służebności przesyłu na rzecz PSG Sp. z o. o.

Na podstawie art. 18 ust. 2 pkt. 9 lit. a ustawy z dnia 8 marca 1990r. o samorządzie gminnym (j.t. Dz. U. z 2025 r. poz. 1153 ze zm.)¹⁾ art. 13 ust.1, ustawy z dnia 21 sierpnia 1997 roku o gospodarce nieruchomościami (j.t. Dz. U. 2024 r. poz. 1145 ze zm.)²⁾ Rada Miejska w Połańcu

postanawia

§ 1. 1. Wyrazić zgodę na odpłatne ustanowienie służebności przesyłu na nieruchomości stanowiącej własność Gminy Połaniec, oznaczonej w ewidencji gruntów jako działka nr 4706/1 o powierzchni 0,0205 ha obręb 0001 Połaniec, na rzecz Polskiej Spółki Gazownictwa Sp. z o. oraz jej następców prawnych, zgodnie z mapami stanowiącymi załączniki do niniejszej uchwały.

2. Szczegółowe warunki służebności przesyłu zostaną określone w oświadczeniu w formie aktu notarialnego o ustanowieniu służebności przesyłu.

§ 2. Wykonanie niniejszej uchwały powierza się Burmistrzowi Miasta i Gminy Połaniec.

§ 3. Uchwała wchodzi w życie z dniem podjęcia.

¹⁾ Zmiana tekstu jednolitego wymienionej ustawy zostały ogłoszone w Dz.U. z 2025 r. poz. 1436

²⁾ Zmiany tekstu jednolitego wymienionej ustawy zostały ogłoszone w Dz.U. z 2024 r. poz. 1222, poz. 1717, poz. 1881, w Dz.U. z 2025 r. poz. 1077, poz. 1080

Geodezyjna inwentaryzacja obiektu budowlanego
Inwentaryzacja powykonawcza przyłącza gazu

Skala : 1 : 500

Woj. : świętokrzyskie

Powiat : staszowski

Gmina : Połaniec 261205_4

Miasto : Połaniec 261205_4.00001

Obiekt : Połaniec ul. Zrębińska dz. nr 4710/12

Arkusze map : 7.133.23.08.1.2

Układ poziomy: 2000 strefa 7

Układ wysokościowy : PL-EVRF2007-NH

Realizacja przyłącza gazu wykonana została według projektu zagospodarowania terenu

- wg ustawy prawo geodezyjne i kartograficzne przyłącz nie wymaga uzyskania opinii narady koordynacyjnej.

Załącznik nr 1

do uchwały Nr

Rady Miejskiej w Połancu

z dnia 2026 roku

Usługi Geodezyjne

Waldemar Mucha nr upr. zaw. 17352

IZPG : G.6642.V.2004.2024

Wykonano dnia 02.12.2024 r.

DK- zlec. 4701083859

Poświadczam, że niniejszy dokument został opracowany w wyniku prac geodezyjnych i kartograficznych, których rezultaty zawiera operat techniczny pozytywnie zweryfikowany. Jednocześnie informuję, że jestem świadomy odpowiedzialności karnej za złożenie fałszywego oświadczenia.

Identyfikator zgłoszenia prac geodezyjnych

G.6642.V.2004.2024

Organ służby geodezyjnej, który otrzymał zgłoszenie

Starosta Staszowski

Wykonawca prac geodezyjnych

Usługi Geodezyjne i Kartograficzne
Waldemar Mucha

Nr oraz data sporządzenia dokumentu zawierającego
wynik pozytywnej weryfikacji

Protokół Weryfikacji
Nr G.6642.V.2004.2024
z dn. 13.12.2024 r.

GEODETA UPRAWNIONY

inż. Waldemar Mucha
Nr upr. 17352

przebieg służebności na
działce nr 4710/2 w pasie o
powierzchni 6,3 m² (6,3 m
długości x 1,0 m
szerokości)

4710/5

4710/10

4710/12

5235

Bi

4524

Zrębińska

5230/6

ORTOFOTOMAPA


Województwo: świętokrzyskie

Powiat: staszowski

Gmina: Połaniec

Obręb: 0001 Połaniec

Załącznik nr 2
do uchwały Nr
Rady Miejskiej w Połaniecu
z dnia 2026 roku

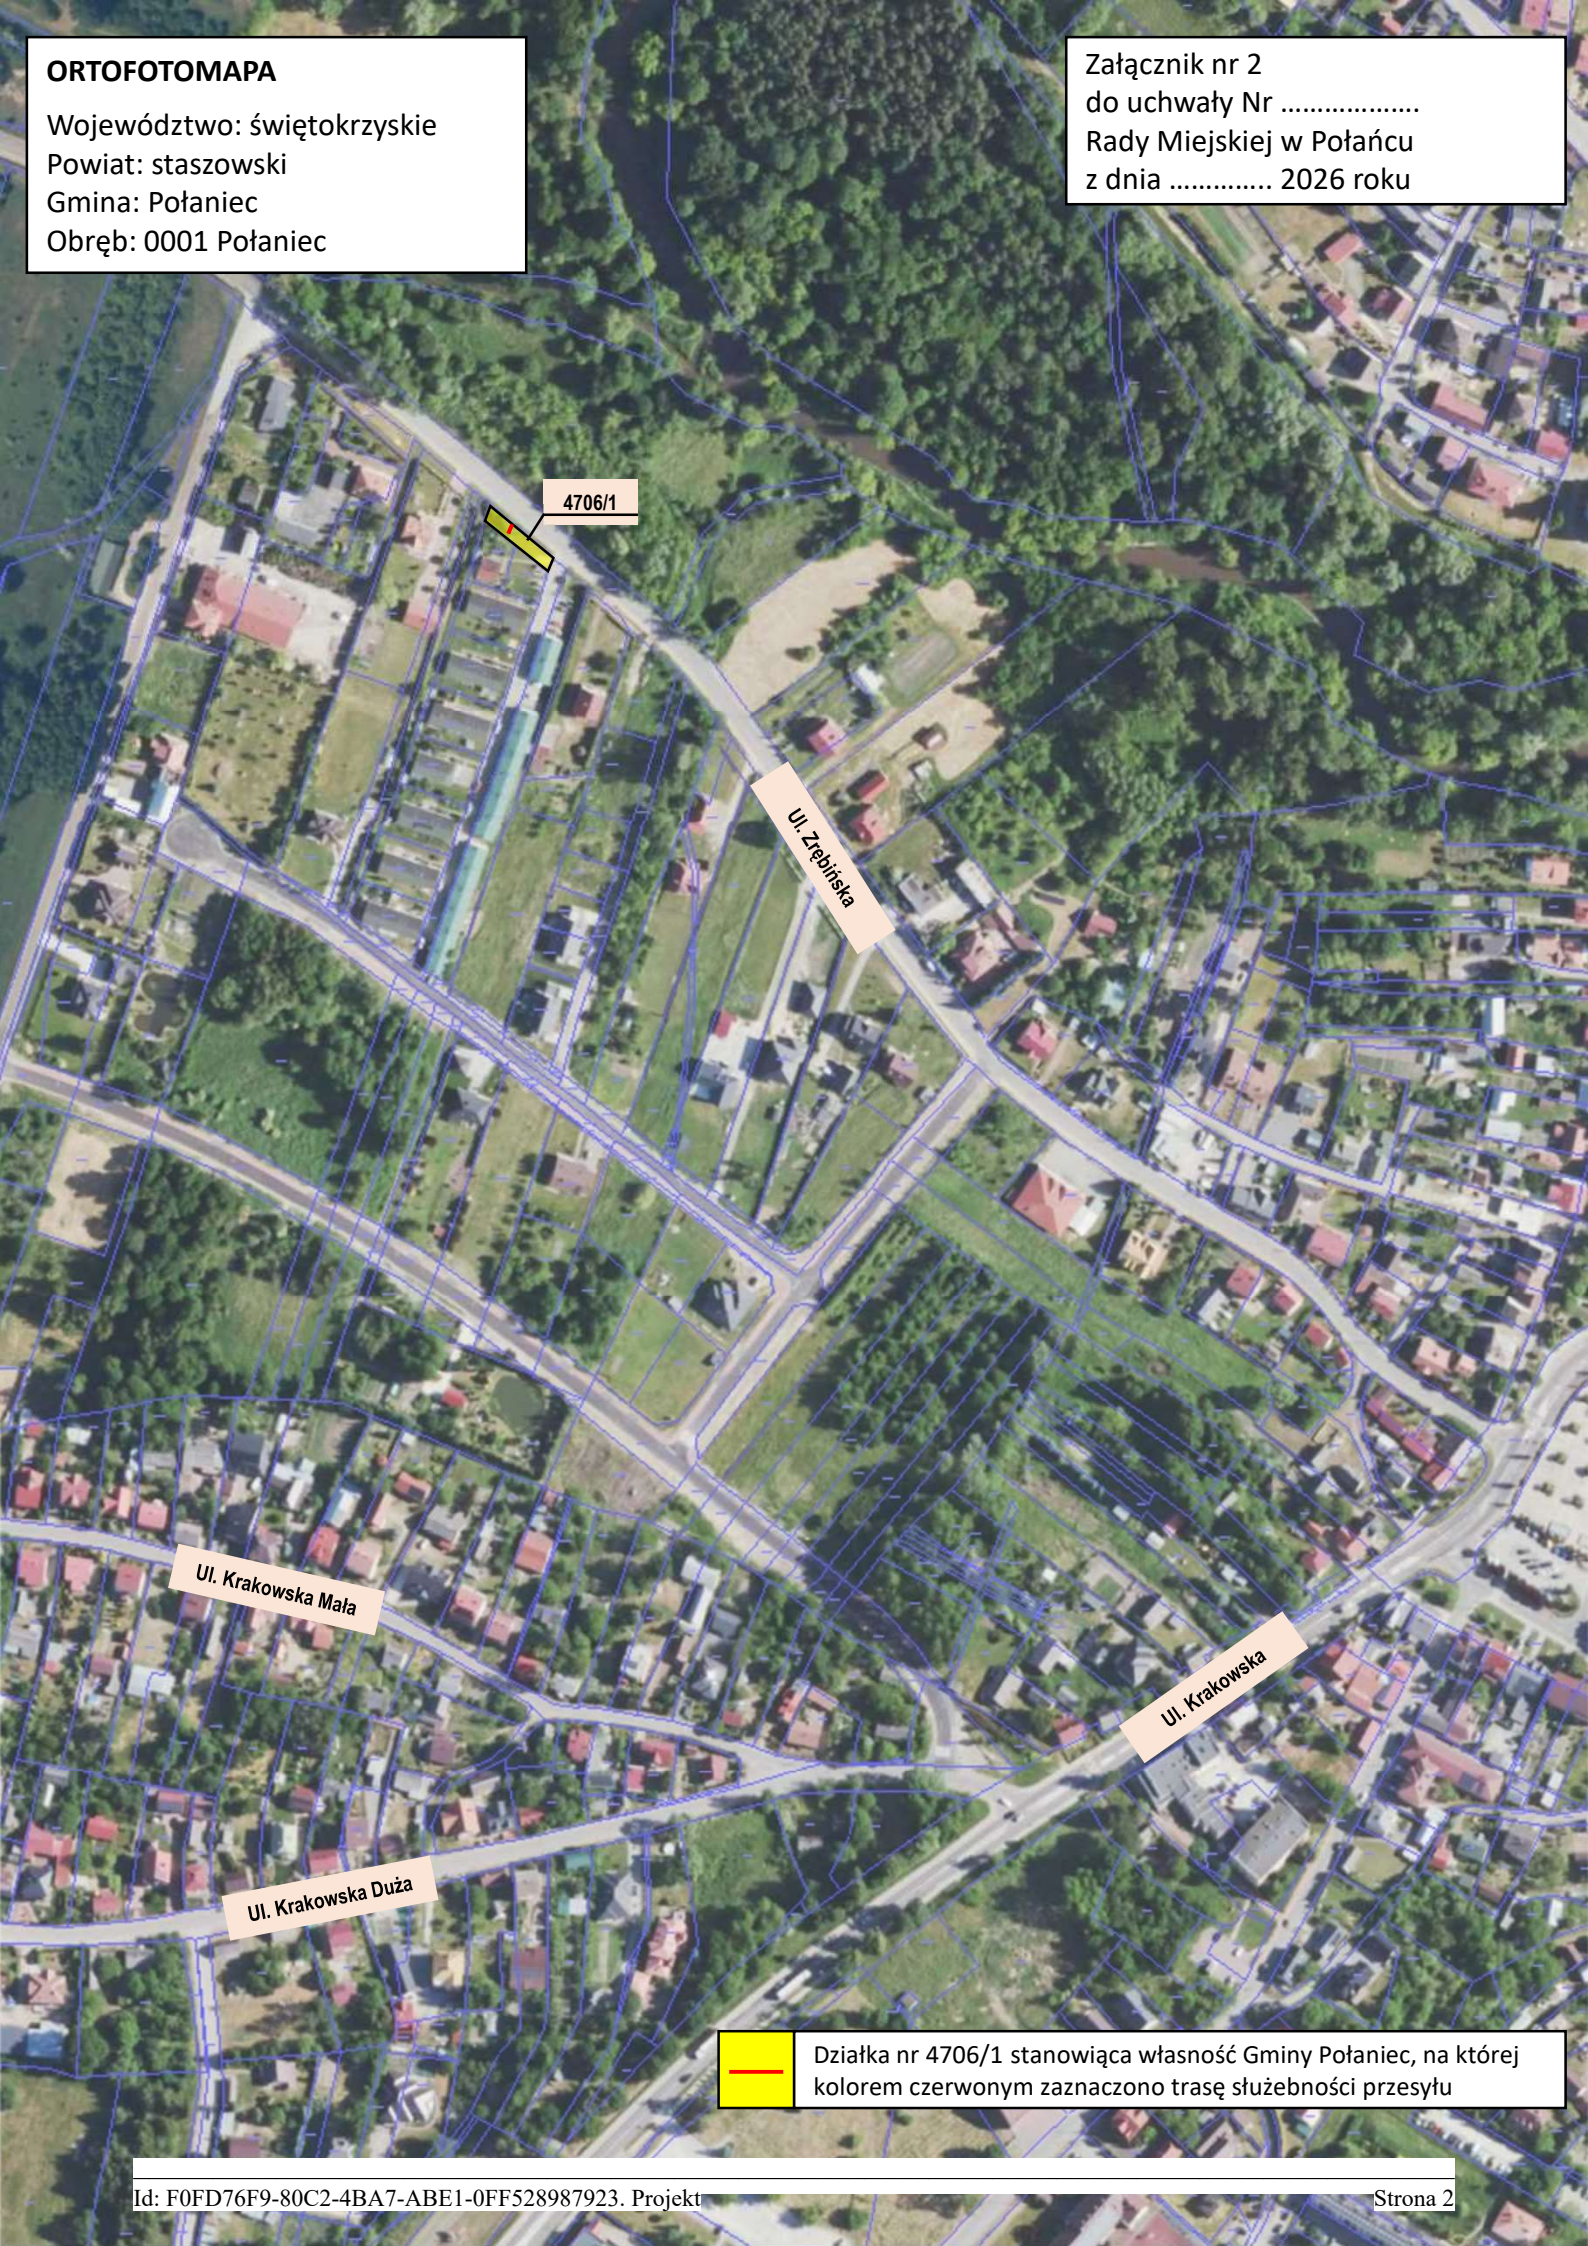

4706/1

Ul. Zębińska

Ul. Krakowska Mała

Ul. Krakowska Duża

Ul. Krakowska

Działka nr 4706/1 stanowiąca własność Gminy Połaniec, na której kolorem czerwonym zaznaczono trasę służebności przesyłu

U Z A S A D N I E N I E

**do Uchwały Nr 2026
Rady Miejskiej w Połańcu
z dnia 2026 r.**

**w sprawie wyrażenia zgody na odpłatne ustanowienie służebności przesyłu na rzecz PSG
Sp. z o. o.**

Gmina Połaniec jest właścicielem nieruchomości gruntowej położonej w Połańcu, oznaczonej w ewidencji gruntów obrębu 0001 Połaniec, jako działka numer 4706/1 o pow. 0,0554 ha, dla której w Sądzie Rejonowym w Staszowie prowadzona jest księga wieczysta.

Podjęcie Uchwały przez Radę Miejską w Połańcu w sprawie ustanowienia ograniczonego prawa rzeczowego na rzecz PSG Sp. z o. o. oraz jej następców prawnych, tj. odpłatnej służebności przesyłu jest podyktowane faktem, że na nieruchomości gminnej wybudowane zostały urządzenia infrastruktury technicznej należące do ww. spółki.

Służebność zostanie ustanowiona na czas nieoznaczony i będzie polegała na prawie wstępu, przechodu i przejazdu, swobodnego, całodobowego dostępu do urządzeń sieci gazowej znajdujących się na nieruchomości obciążonej w celu wykonania czynności związanych z naprawami, remontami, eksploatacją, konserwacją oraz prawie wykonywania wykopów i przekopów przez tą nieruchomość w ww. celach, z obowiązkiem każdorazowego przywrócenia terenu do stanu pierwotnego na koszt PSG Sp. z o. o. oraz jej następców prawnych.

Przebieg służebności został przedstawiony na mapach stanowiących załączniki do niniejszej uchwały.

W związku z powyższym Rada Miejska w Połańcu postanowiła jak w §1 uzasadnianej uchwały.