

Projekt

z dnia 16 marca 2026 r.

Zatwierdzony przez

**UCHWAŁA NR
RADY MIEJSKIEJ W POŁAŃCU**

z dnia 2026 r.

w sprawie wyrażenia zgody na odpłatne ustanowienie służebności przesyłu na rzecz PGE Dystrybucja S.A.

Na podstawie art. 18 ust. 2 pkt. 9 lit. a ustawy z dnia 8 marca 1990r. o samorządzie gminnym (j.t. Dz. U. z 2025 r. poz. 1153 ze zm.)¹⁾art. 13 ust.1, ustawy z dnia 21 sierpnia 1997 roku o gospodarce nieruchomościami (j.t. Dz. U. 2024 r. poz. 1145 ze zm.)²⁾Rada Miejska w Połańcu

postanawia

§ 1. 1. Wyrazić zgodę na odpłatne ustanowienie służebności przesyłu na nieruchomości stanowiącej własność Gminy Połaniec, oznaczonej w ewidencji gruntów jako działka nr 4919/6 o powierzchni 0,0557 ha obręb 0001 Połaniec, na PGE Dystrybucja S.A. oraz jej następców prawnych, zgodnie z mapami stanowiącymi załączniki do niniejszej uchwały.


2. Szczegółowe warunki służebności przesyłu zostaną określone w oświadczeniu w formie aktu notarialnego o ustanowieniu służebności przesyłu.

§ 2. Wykonanie niniejszej uchwały powierza się Burmistrzowi Miasta i Gminy Połaniec.

§ 3. Uchwała wchodzi w życie z dniem podjęcia.

¹⁾ Zmiany tekstu jednolitego wymienionej ustawy zostały ogłoszone w Dz.U. z 2025 r. poz. 1436

²⁾ Zmiany tekstu jednolitego wymienionej ustawy zostały ogłoszone w Dz.U. z 2024 r. poz. 1222, poz. 1717, poz. 1881, Dz.U. z 2025 r. poz. 1080, poz. 1077

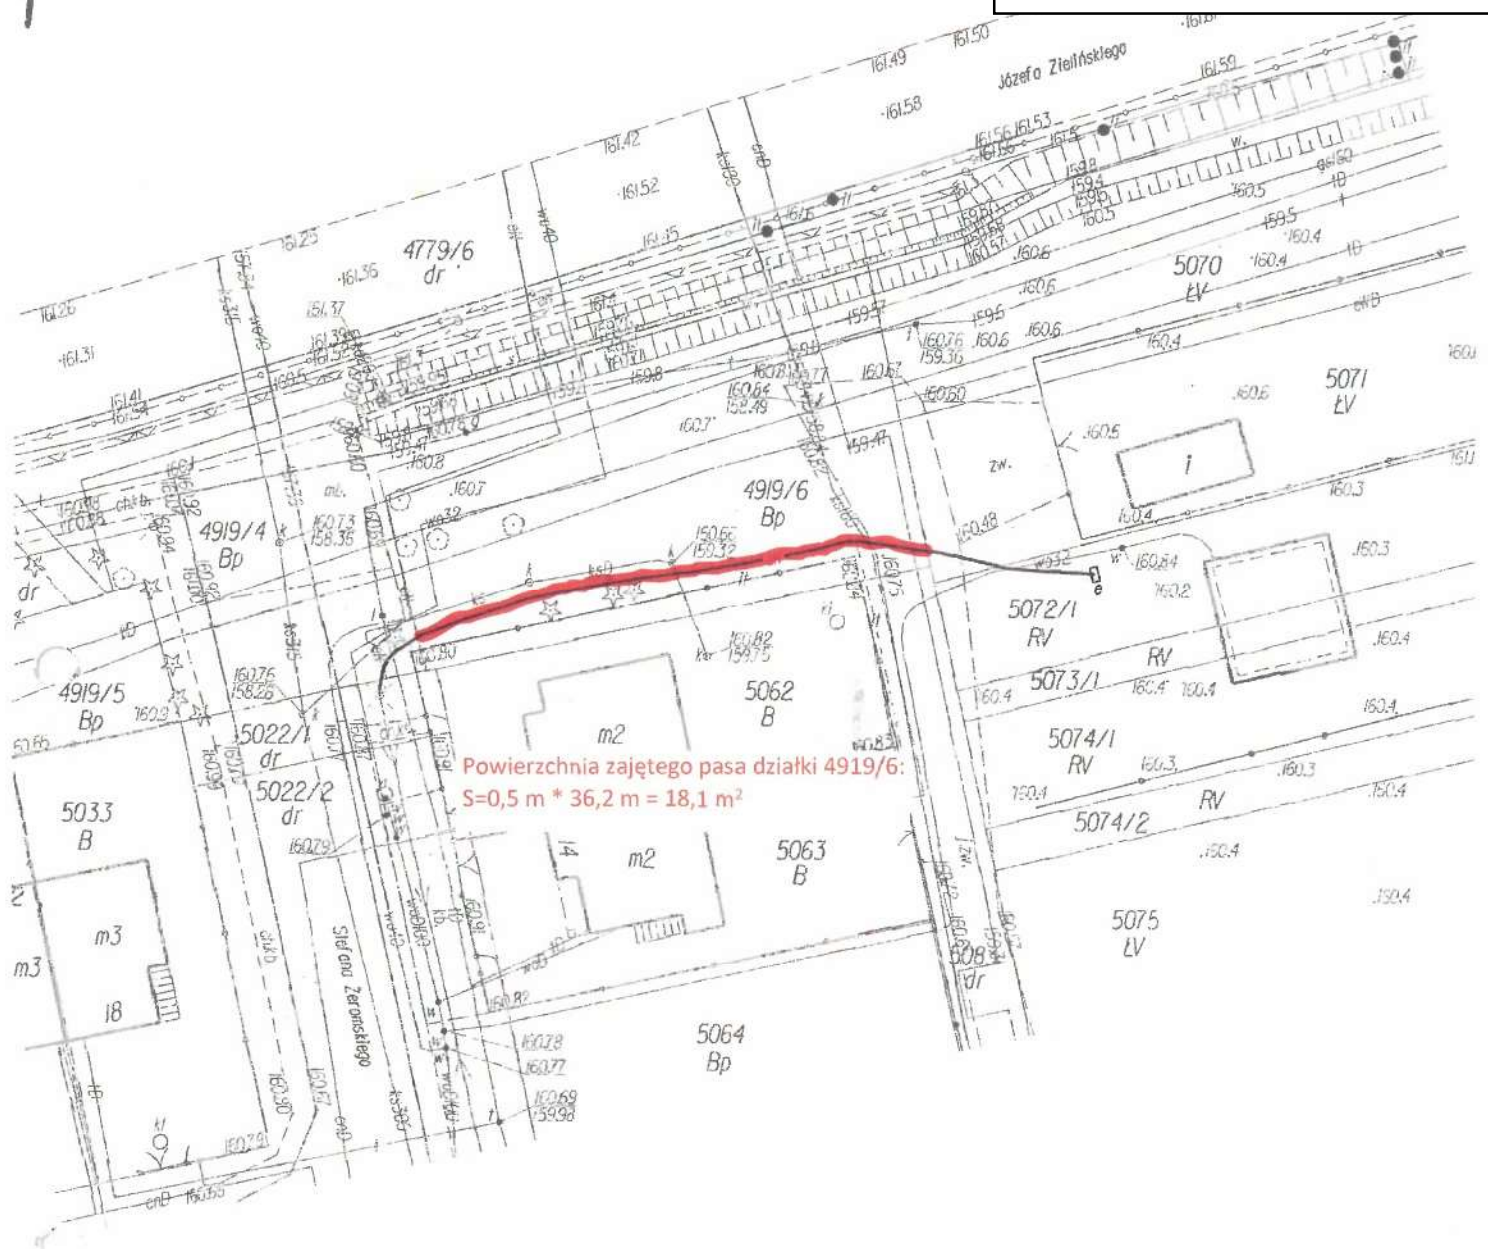

GEODEZYJNA INWENTARYZACJA POWYKONAWCZA

skala 1:500

G.6642.V.2271.2025

Powiat: staszowski

Gmina: 261205_4 Połaniec-miasto

Obręb: 261205_4.0001 Połaniec

Obiekt: dz. 5072/1

Układ wysokościowy: PL-EVRF2007-NH

Układ wsp. płaskich: PL-2000/7

Inwestycję wykonano zgodnie z projektem.

Wykonat **GeoVector** GEODETA UPRAWNIENI
Nr upr. 20675
usługi geodezyjne
mgr inż. Daniel Żelazny mgr inż. Daniel Żelazny
ul. Sosnowa 36, 28-230 Połaniec
tel. 48 501 454 913, NIP 816-153-78-67

Poświadczam, że niniejszy dokument został opracowany w wyniku prac geodezyjnych i kartograficznych, których rezultaty zawiera operat techniczny pozytywnie zweryfikowany. Jednocześnie informuję, że jestem świadomy odpowiedzialności karnej za złożenie fałszywego oświadczenia.

Identyfikator zgłoszenia prac geodezyjnych	G.6642.V.2271.2025
--	--------------------

Organ służby geodezyjnej, który otrzymał zgłoszenie	Starosta Staszowski
---	---------------------

Wykonawca prac geodezyjnych	GEOVECTOR Daniel Żelazny
-----------------------------	--------------------------

Nr oraz data sporządzenia dokumentu zawierającego wynik pozytywnej weryfikacji	Protokół Weryfikacji nr_G.6642.V.2271.2025 z dn. 31.12.2025 r.
--	--

Imię i nazwisko oraz nr uprawnień zawodowych kierownika prac	mgr inż. Daniel Żelazny Nr uprawnień 20675
--	---

ORTOFOTOMAPA

Województwo: świętokrzyskie

Powiat: staszowski

Gmina: Połaniec

Obręb: 0001 Połaniec

Załącznik nr 2

do uchwały Nr

z dnia 2026 roku

ul. Zielińskiego

4919/6

ul. Żeromskiego

Działka nr 4919/6 stanowiące własność Gminy Połaniec, na której kolorem czerwonym zaznaczono trasę służebności przesyłu

U Z A S A D N I E N I E

**do Uchwały
Rady Miejskiej w Połańcu
z dnia 2026 r.**

**w sprawie wyrażenia zgody na odpłatne ustanowienie służebności przesyłu na rzecz
PGE Dystrybucja S.A.**

Gmina Połaniec jest właścicielem nieruchomości gruntowej położonej w Połańcu, oznaczonej w ewidencji gruntów obrębu 0001 Połaniec, jako działka numer 4919/6 o pow. 0,0557 ha, dla której w Sądzie Rejonowym w Staszowie prowadzona jest księga wieczysta.

Podjęcie Uchwały przez Radę Miejską w Połańcu w sprawie ustanowienia ograniczonego prawa rzeczowego na rzecz PGE Dystrybucja S.A. oraz jej następców prawnych, tj. odpłatnej służebności przesyłu jest podyktowane faktem, że na nieruchomości gminnej wybudowane zostały urządzenia infrastruktury technicznej należące do ww. spółki.

Służebność zostanie ustanowiona na czas nieoznaczony i będzie polegała na prawie do korzystania z nieruchomości obciążonej, na której znajdują się urządzenia elektroenergetyczne, a w szczególności: na prawie do utrzymywania na niej urządzeń i instalacji elektroenergetycznych, dystrybucji/przesyłu energii elektrycznej za ich pośrednictwem, prawie dostępu i dojazdu, usuwania awarii, dokonywania napraw, wykonywania czynności eksploatacyjnych, w tym: modernizacji, konserwacji, kontroli, przeglądów, wymiany, przebudowy, remontu, rozbudowy i demontażu, z obowiązkiem każdorazowego przywrócenia terenu do stanu pierwotnego na rzecz PGE Dystrybucja S.A. oraz jej następców prawnych lub nabywców urządzeń, która to służebność wygasa najpóźniej wraz z likwidacją przedsiębiorstwa.

Przebieg służebności został przedstawiony na mapach stanowiących załączniki do niniejszej uchwały.

W związku z powyższym Rada Miejska w Połańcu postanowiła jak w §1 uzasadnianej uchwały.