

Projekt

z dnia 16 marca 2026 r.

Zatwierdzony przez

**UCHWAŁA NR
RADY MIEJSKIEJ W POŁAŃCU**

z dnia 2026 r.

w sprawie wyrażenia zgody na odpłatne ustanowienie służebności przesyłu na rzecz PGE Dystrybucja S.A.

Na podstawie art. 18 ust. 2 pkt. 9 lit. a ustawy z dnia 8 marca 1990r. o samorządzie gminnym (j.t. Dz. U. z 2025 r. poz. 1153 ze zm.)¹⁾art. 13 ust.1, ustawy z dnia 21 sierpnia 1997 roku o gospodarce nieruchomościami (j.t. Dz. U. 2024 r. poz. 1145 ze zm.)²⁾Rada Miejska w Połańcu

postanawia

§ 1. 1. Wyrazić zgodę na odpłatne ustanowienie służebności przesyłu na nieruchomościach stanowiących własność Gminy Połaniec, oznaczonych w ewidencji gruntów jako działki nr 526/7 o powierzchni 0,0294 ha i 528/2 o powierzchni 0,0311 ha obręb 0009 Rybitwy, na PGE Dystrybucja S.A. oraz jej następców prawnych, zgodnie z mapami stanowiącymi załączniki do niniejszej uchwały.

2. Szczegółowe warunki służebności przesyłu zostaną określone w oświadczeniu w formie aktu notarialnego o ustanowieniu służebności przesyłu.

§ 2. Wykonanie niniejszej uchwały powierza się Burmistrzowi Miasta i Gminy Połaniec.

§ 3. Uchwała wchodzi w życie z dniem podjęcia.

¹⁾ Zmiany tekstu jednolitego wymienionej ustawy zostały ogłoszone w Dz.U. z 2025 r. poz. 1436

²⁾ Zmiany tekstu jednolitego wymienionej ustawy zostały ogłoszone w Dz.U. z 2024 r. poz. 222, poz. 1717, poz. 1881, Dz.U. z 2025 r. poz. 1080, poz. 1077

**MAPA INWENTARYZACJI POWYKONAWCZEJ
ODCINKA SIECI ENERGETYCZNEJ**

Skala 1:1000, sekcje: 7.133.23.13.3

Gmina: 261205_5 Połaniec

Obręb: 9 – Rybitwy

Działki nr: 526/6

Załącznik nr 1
do uchwały Nr
z dnia 2026 roku

azymut.mielec@hotmail.com
tel. 695 - 707 - 278

Układy odniesienia;

- poziomy - „2000”
- wysokościowy - PL-EVRF2007-NH

Mielec dnia 21.07.2025r.


Zlec. 1020/25

Id: G.6642.V.1179.2025

mgr inż. JUSTYNA SZYMAŃSKA

Justyna Szymańska
GEODETA

Poświadczam, że niniejszy dokument został opracowany w wyniku prac geodezyjnych i kartograficznych, których rezultaty zawiera operat techniczny pozytywnie zweryfikowany. Jednocześnie informuję, że jestem świadomy odpowiedzialności karnej za złożenie fałszywego oświadczenia.	
Klasyfikator zgłoszenia prac geodezyjnych	G.6642.V. 1179 2025
Organ służby geodezyjnej, który otrzymał zgłoszenie	Starosta Staszowski
Wykonawca prac geodezyjnych	Firma Geodezyjna – AZYMUT Justyna Szymańska
Nr oraz data sporządzenia dokumentu zawierającego wynik pozytywnej weryfikacji	G.6642.V. 1179 2025_1 z dnia 29.07.25r.
Imię i nazwisko oraz numer uprawnień zawodowych kierownika prac oraz podpis	mgr inż. MAREK NAWARA <i>Marek Nawara</i> GEODETA UPRAWNIONY Nr 19650

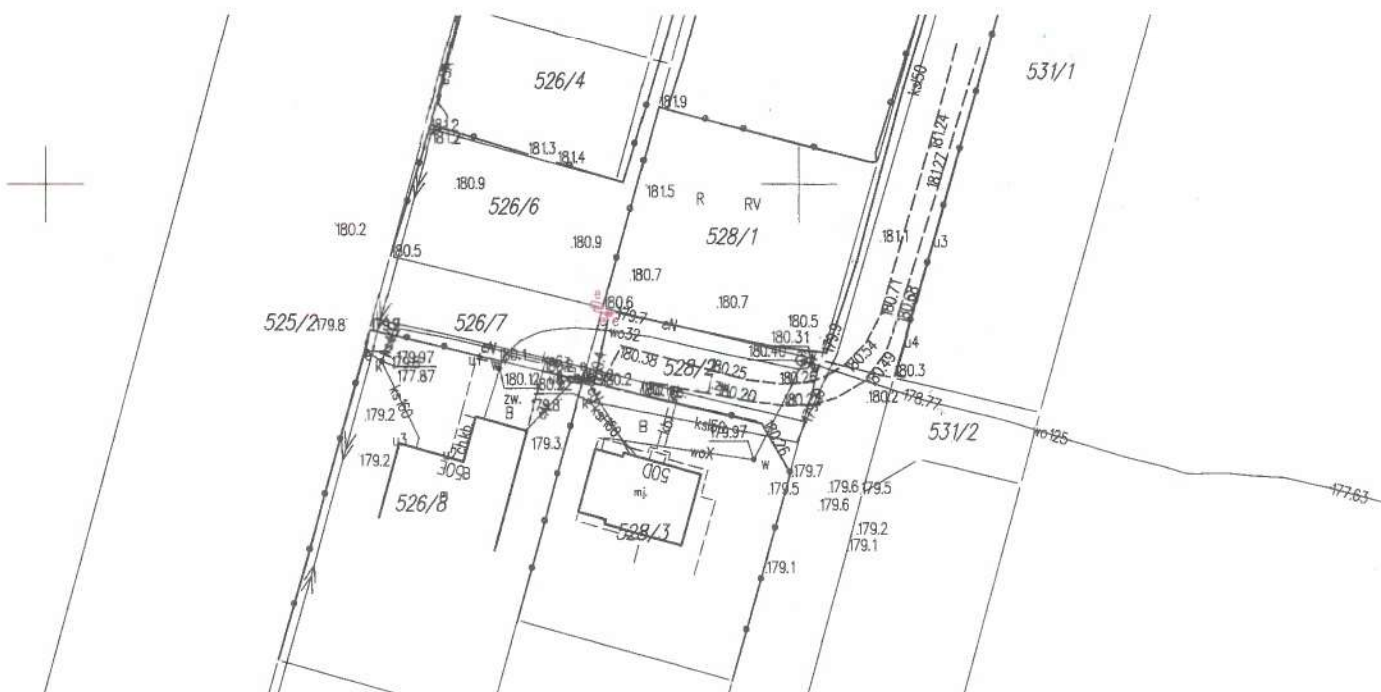

ORTOFOTOMAPA

Województwo: świętokrzyskie

Powiat: staszowski

Gmina: Połaniec

Obręb: 0009 Rybitwy

Garaże

Załącznik nr 2

do uchwały Nr

z dnia 2026 roku

Ogródki
Działkowe

Droga w kierunku Rybitw

Grunty wsi
Rybitwy

526/7

528/2

Działki nr 526/7 i 528/2 stanowiące własność Gminy Połaniec, na których kolorem czerwonym zaznaczono trasę służebności przesyłu

U Z A S A D N I E N I E

**do Uchwały
Rady Miejskiej w Połańcu
z dnia 2026 r.**

**w sprawie wyrażenia zgody na odpłatne ustanowienie służebności przesyłu na rzecz
PGE Dystrybucja S.A.**

Gmina Połaniec jest właścicielem nieruchomości gruntowych położonych w Rybitwach, gmina Połaniec, oznaczonych w ewidencji gruntów obrębu 0009 Rybitwy, jako działki numer 526/7 o pow. 0,0294 ha i 528/2 o pow. 0,0311 ha, dla których w Sądzie Rejonowym w Staszowie prowadzone są księgi wieczyste.

Podjęcie Uchwały przez Radę Miejską w Połańcu w sprawie ustanowienia ograniczonego prawa rzeczowego na rzecz PGE Dystrybucja S.A. oraz jej następców prawnych, tj. odpłatnej służebności przesyłu jest podyktowane faktem, że na nieruchomościach gminnych wybudowane zostały urządzenia infrastruktury technicznej należące do ww. spółki.

Służebność zostanie ustanowiona na czas nieoznaczony i będzie polegała na prawie do korzystania z nieruchomości obciążonej, na której znajdują się urządzenia elektroenergetyczne, a w szczególności: na prawie do utrzymywania na niej urządzeń i instalacji elektroenergetycznych, dystrybucji/przesyłu energii elektrycznej za ich pośrednictwem, prawie dostępu i dojazdu, usuwania awarii, dokonywania napraw, wykonywania czynności eksploatacyjnych, w tym: modernizacji, konserwacji, kontroli, przeglądów, wymiany, przebudowy, remontu, rozbudowy i demontażu, z obowiązkiem każdorazowego przywrócenia terenu do stanu pierwotnego na rzecz PGE Dystrybucja S.A. oraz jej następców prawnych lub nabywców urządzeń, która to służebność wygasa najpóźniej wraz z likwidacją przedsiębiorstwa.

Przebieg służebności został przedstawiony na mapach stanowiących załączniki do niniejszej uchwały.

W związku z powyższym Rada Miejska w Połańcu postanowiła jak w §1 uzasadnianej uchwały.